
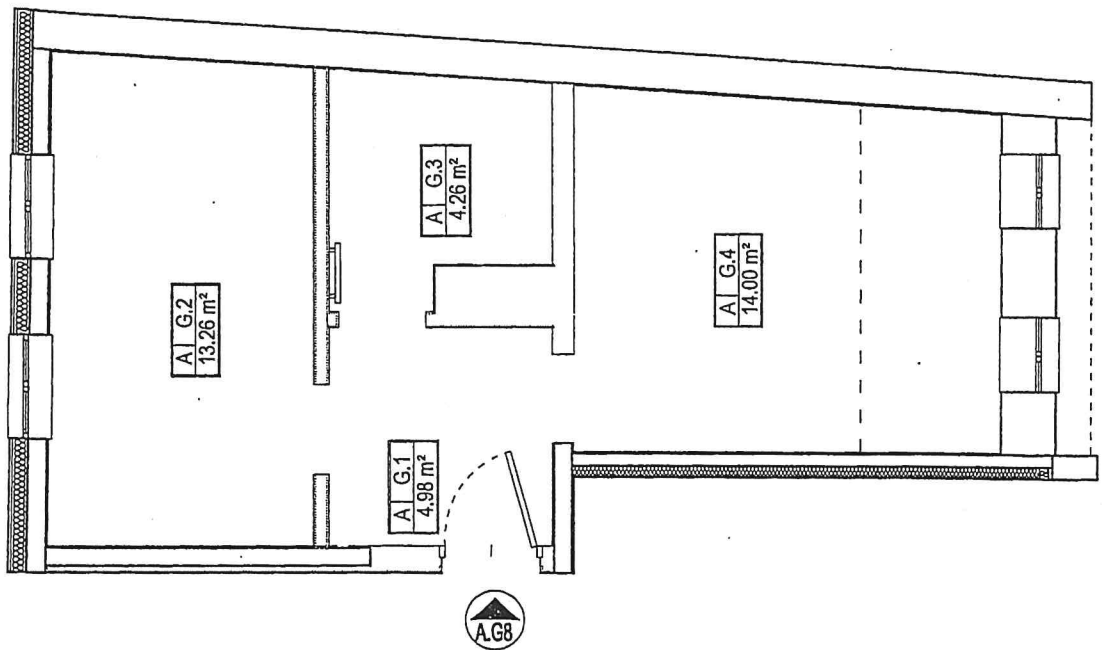


Lokal nr 8, ul. Kurza 15/16

Pokóz z aneksem kuchennym	14,00
Pokój	13,26
Przedpokój	4,98
Łazienka	4,26
Razem powierzchnia użytkowa	36,50

3 PIĘTRO

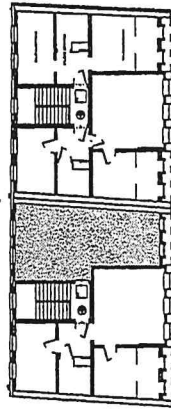

Towarzystwo Budowlane Społecznego Mieszkania Sp. z o.o. ul. Kołłątaja 13, 80-714 GDANSK		NR MIEZKAWKI	
Budynek mieszkalny wielokondygnacyjny Osiedle, ul. Kurza 15/16		A8	
PRZEBUD: Pomiar powykonawczy powierzchni użytkowej mieszkań		DATA: 28.10.2021	
OPRACOWAŁ: mgr inż. Wojciech Meckun		NR UPRAWNIENI POWRZ: ZS43	
		SKALA: 1:50	